

10 7 6 5 4 1  
90.35. ADAS. 30. 57. 60  
5 7 8 2 7 3


13.20.64, 96

IP  
1045

Wright survey  
Washington Twp  
Sec 14 T 7 R 8

INDEXED ON MAP  
F

See Book C  
Page 213

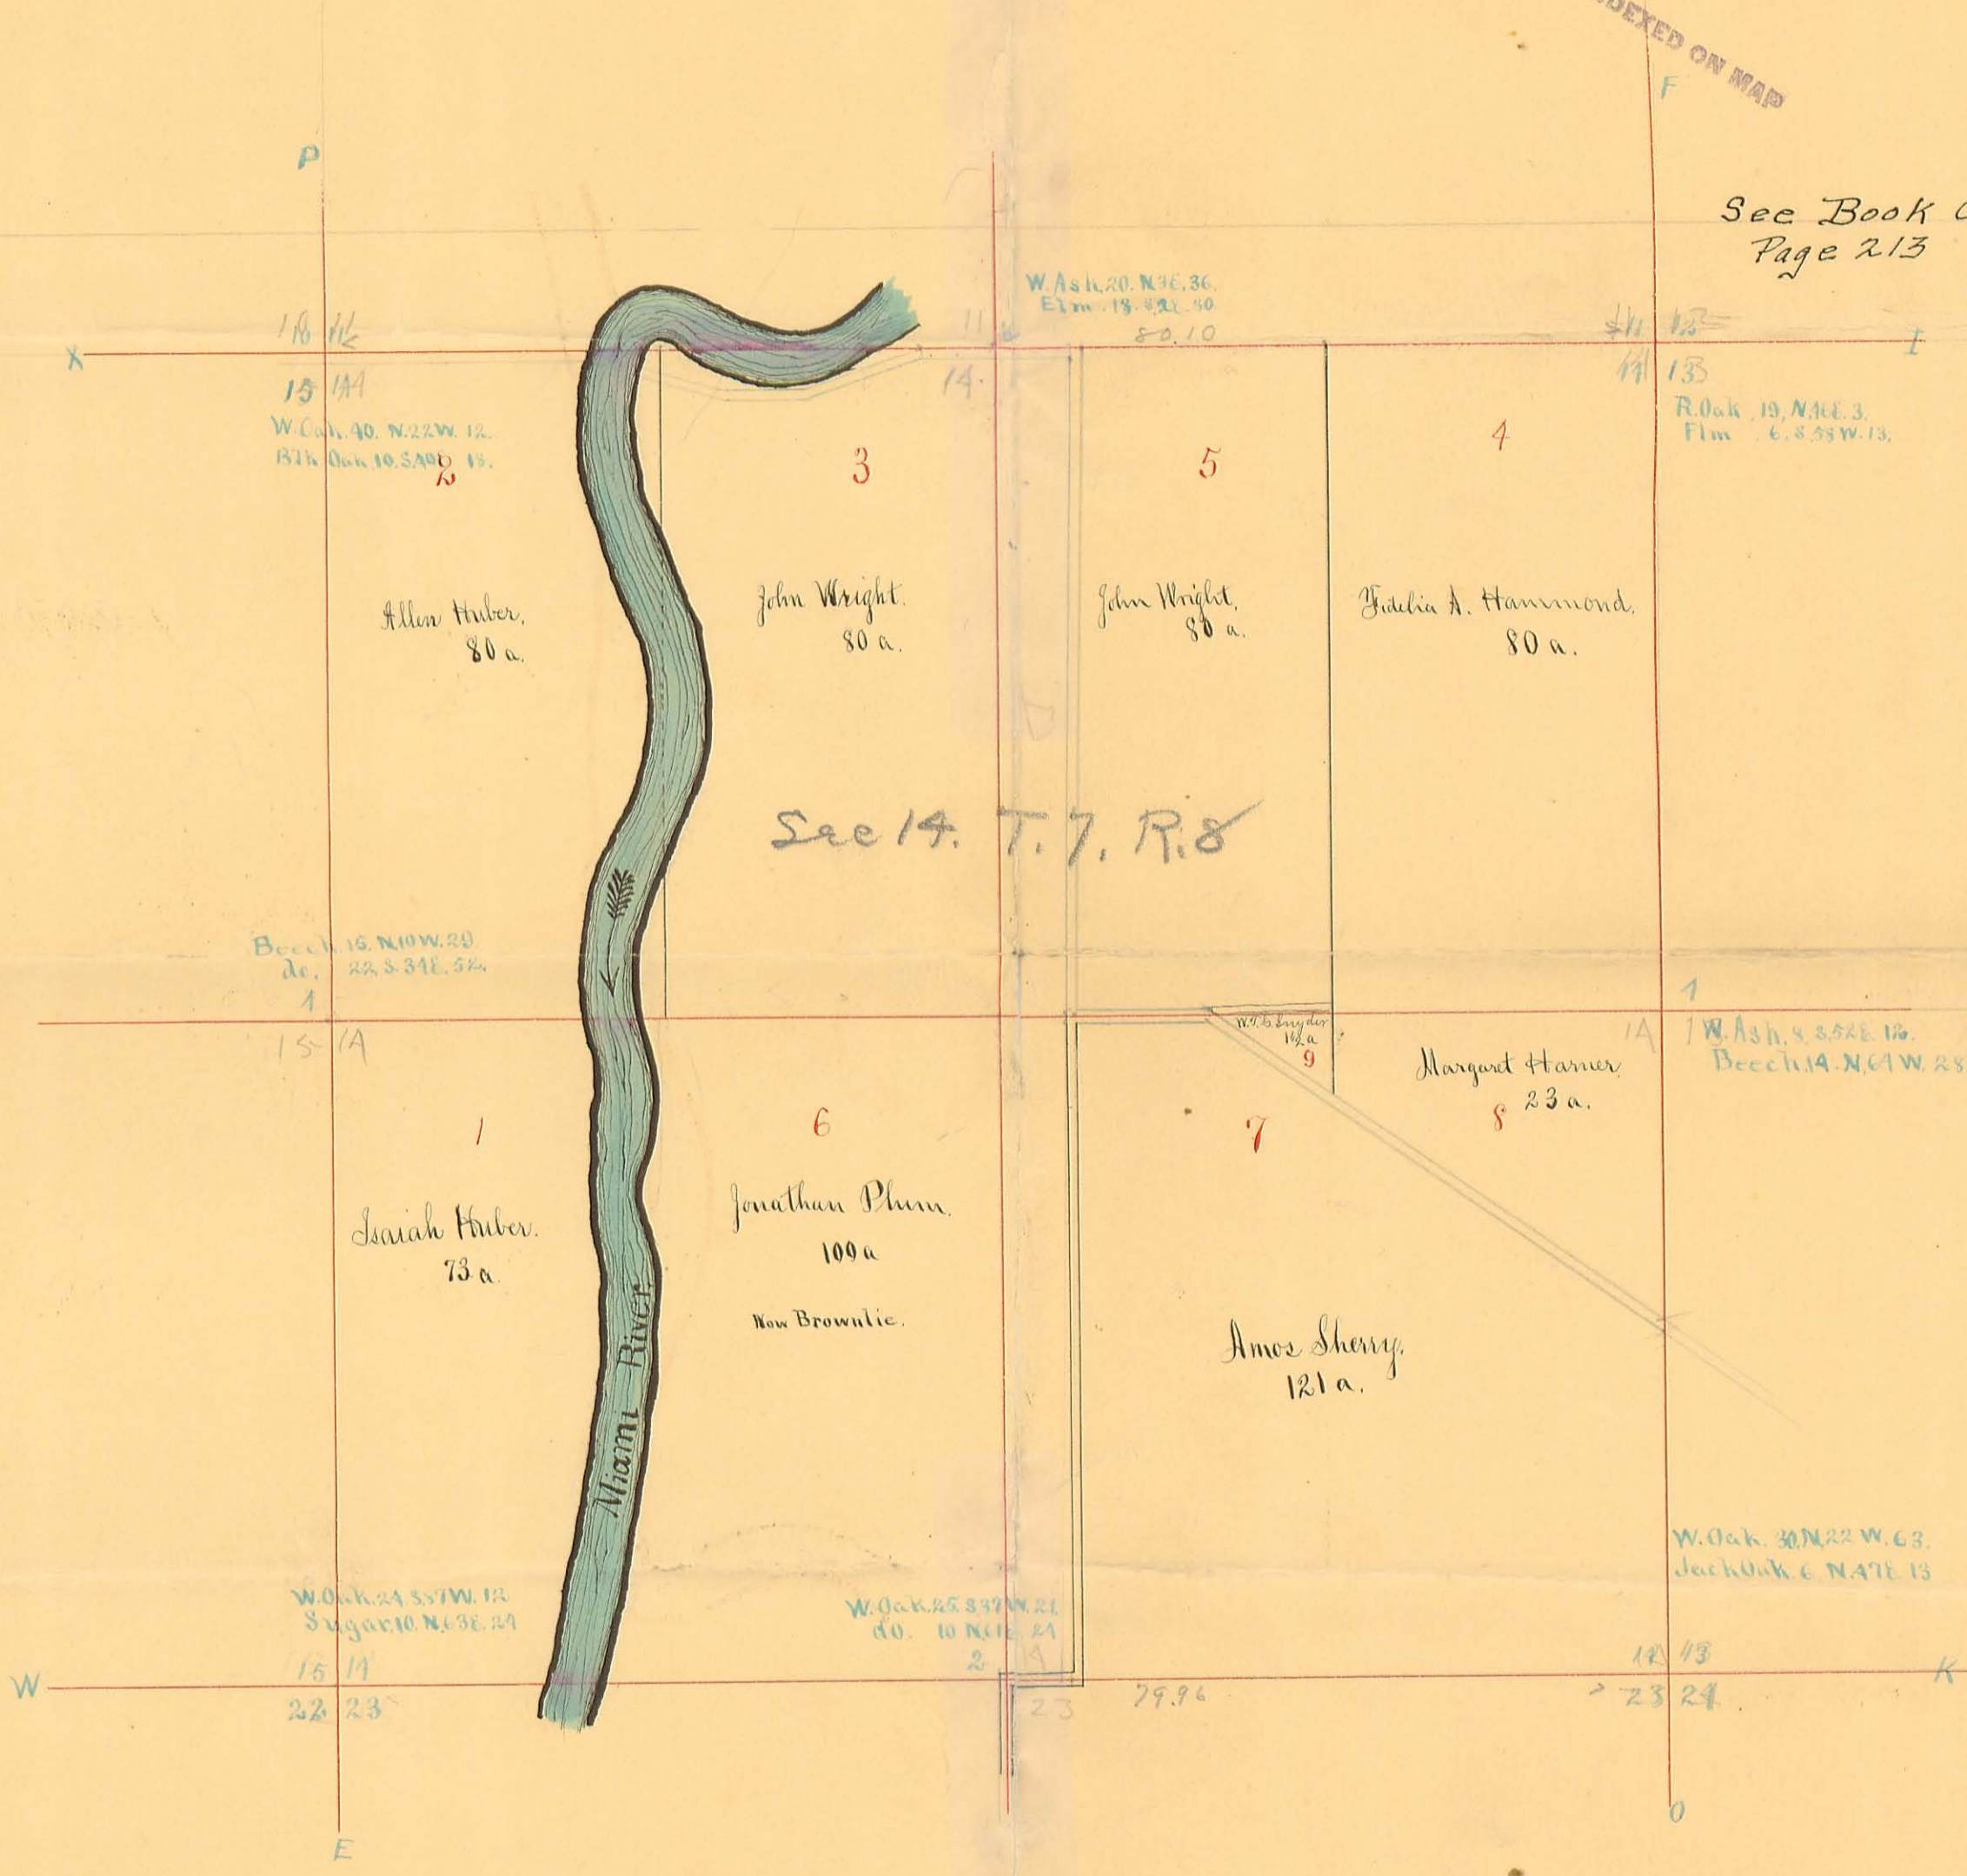

Sec 14. T. 7. R. 8

Miami River

Allen Huber.  
80 a.

John Wright.  
80 a.

John Wright.  
80 a.

Fidelity A. Hammond.  
80 a.

Sarah Huber.  
73 a.

Jonathan Plum.  
109 a.  
Now Brownlie.

Amos Sherry.  
121 a.

Margaret Harner  
23 a.

W. Oak 30. N. 22 W. 63.  
Jack Oak 6. N. 47 E. 13

W. Oak 25. S. 37 W. 21  
do. 10. N. 61 E. 21

W. Oak 24. S. 57 W. 12  
Sugar 10. N. 63 E. 24

W. Ash 20. N. 36 E. 36.  
Elm 13. 42. 50  
80. 10

R. Oak 19. N. 36 E. 3.  
Flm 6. S. 55 W. 13.

Beech 16. N. 10 W. 20  
do. 22. S. 34 E. 54

W. Ash 4. S. 52 E. 16.  
Beech 14. N. 61 W. 28.

W. 6 by do  
1 1/2 a  
9